


PLAN N°1

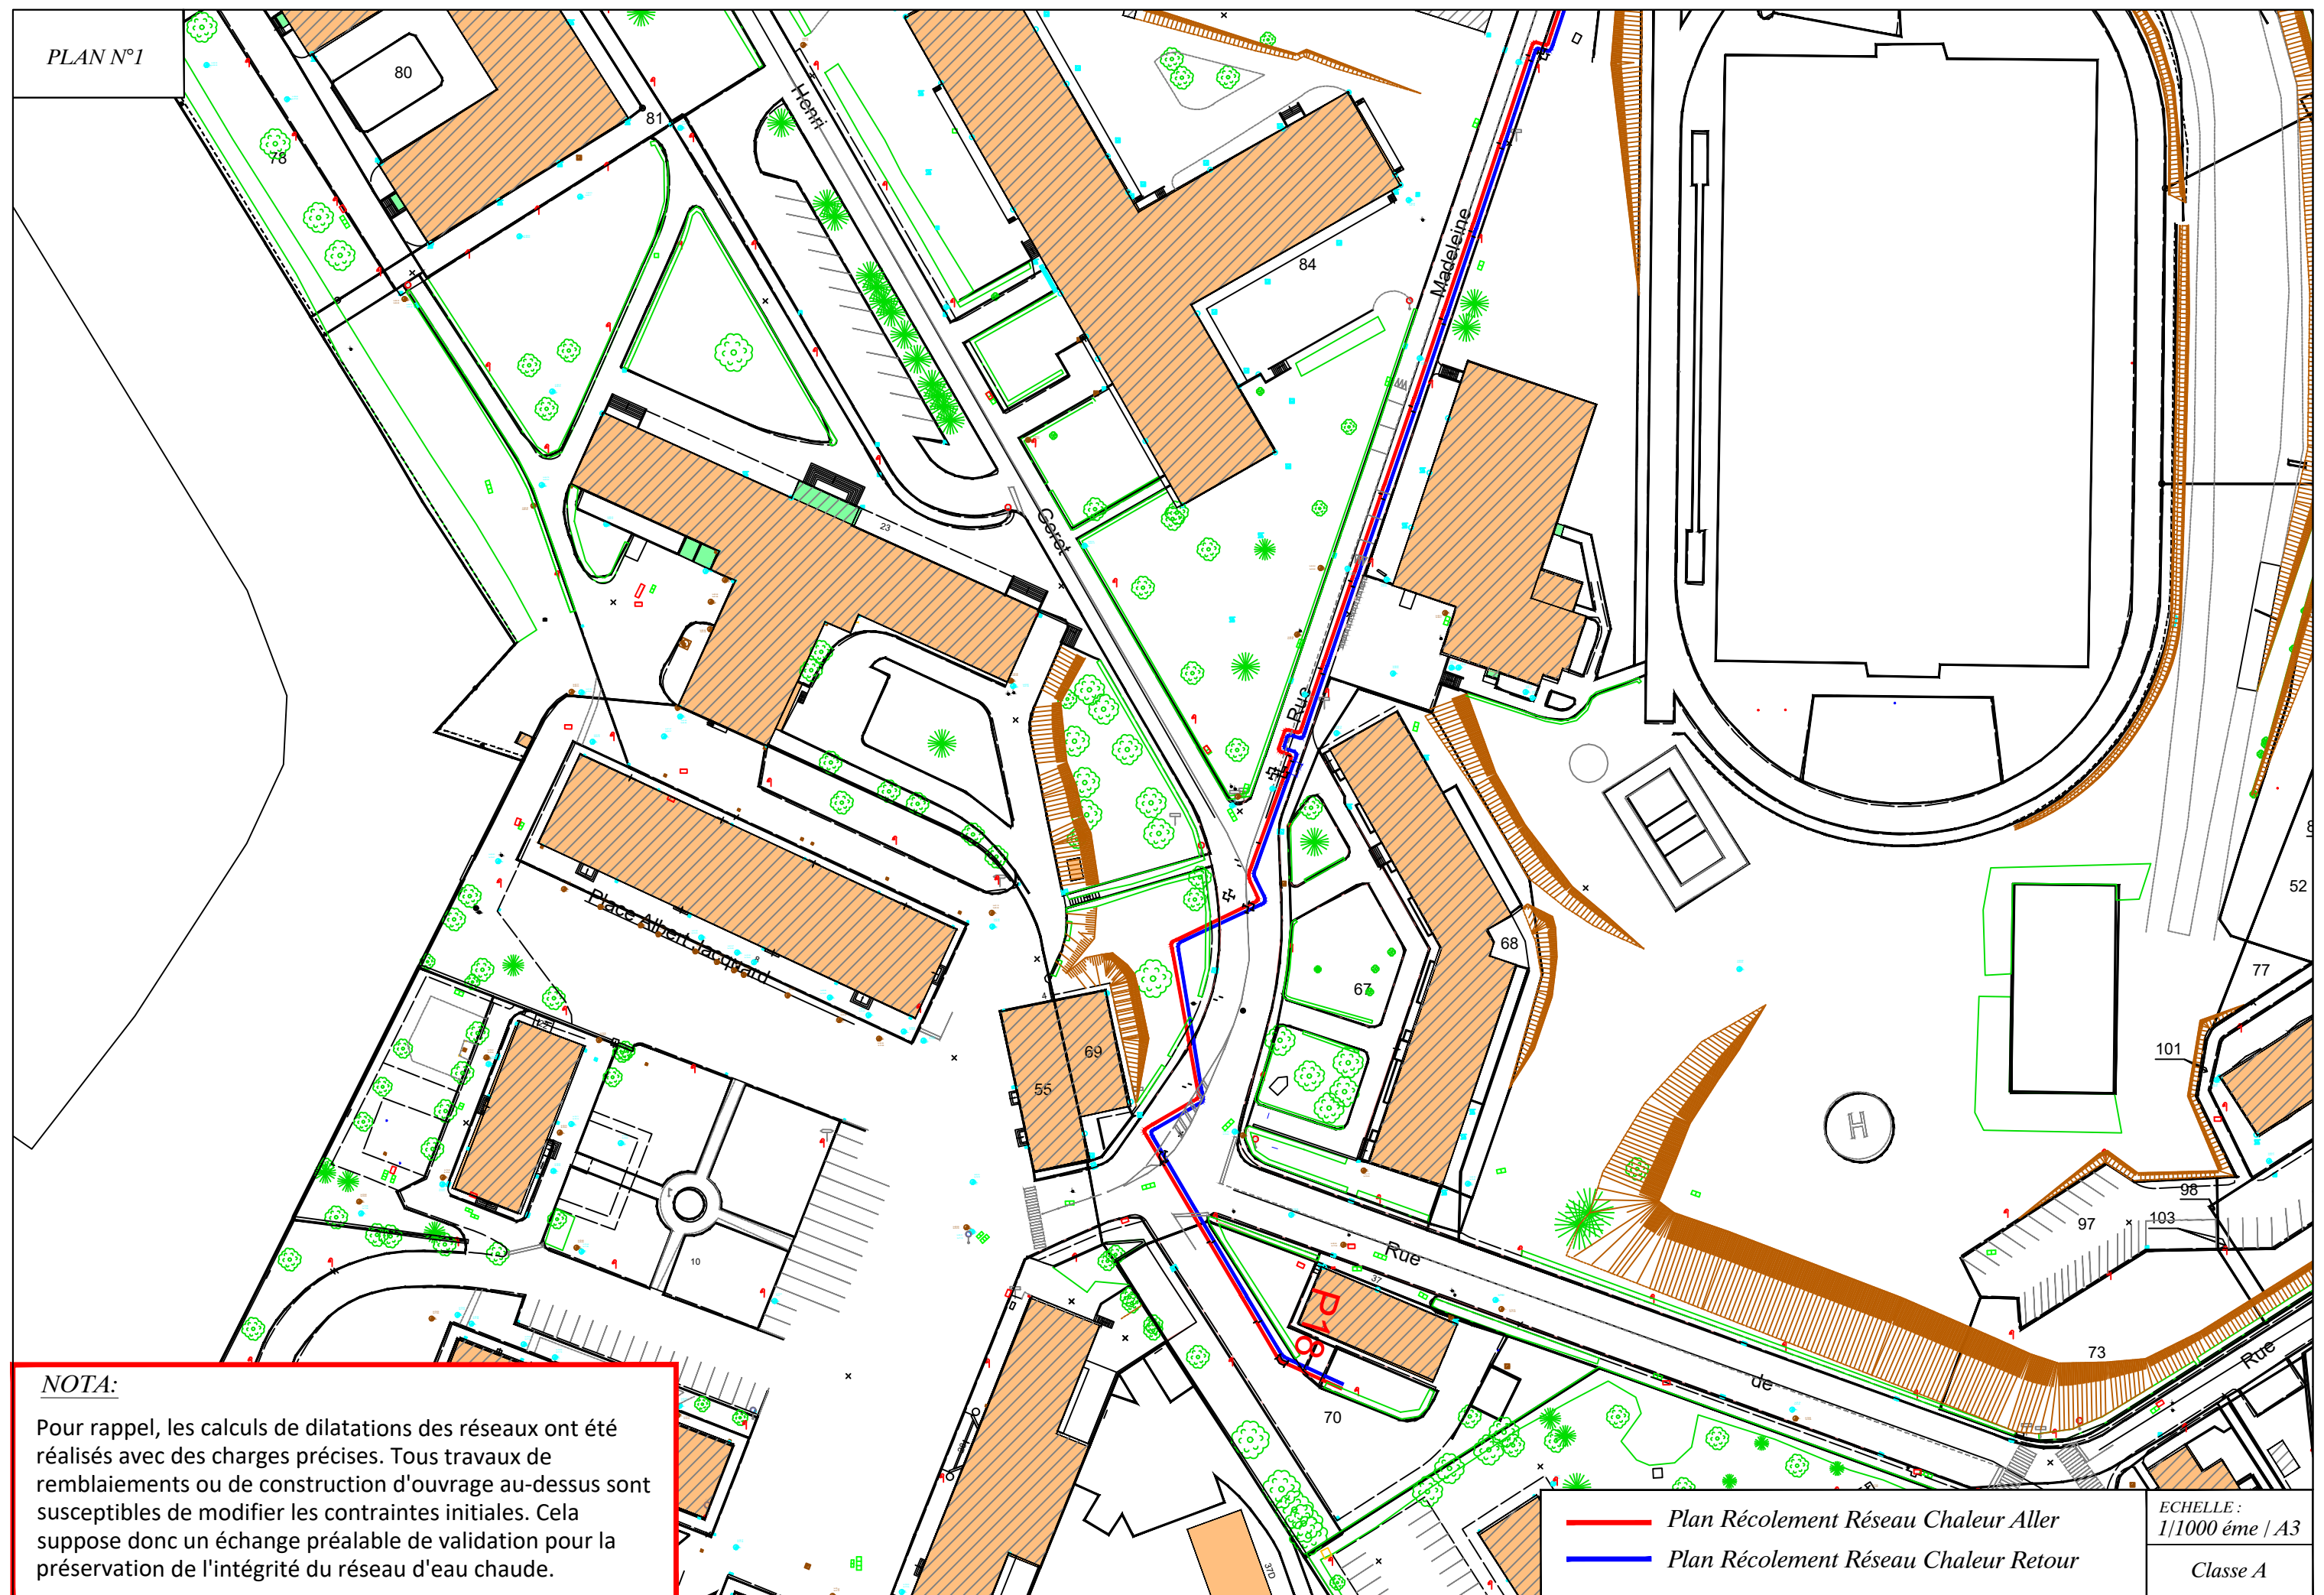

NOTA:

Pour rappel, les calculs de dilatations des réseaux ont été réalisés avec des charges précises. Tous travaux de remblaiements ou de construction d'ouvrage au-dessus sont susceptibles de modifier les contraintes initiales. Cela suppose donc un échange préalable de validation pour la préservation de l'intégrité du réseau d'eau chaude.

— Plan Récolement Réseau Chaleur Aller
— Plan Récolement Réseau Chaleur Retour

ECHELLE :
1/1000 ème / A3

Classe A