


SLT Carrefour RODIN

Ancien plans de récolement de l'existant
Sondage des gaines et réparation de cas
échéant et aiguillage des fourreaux existant

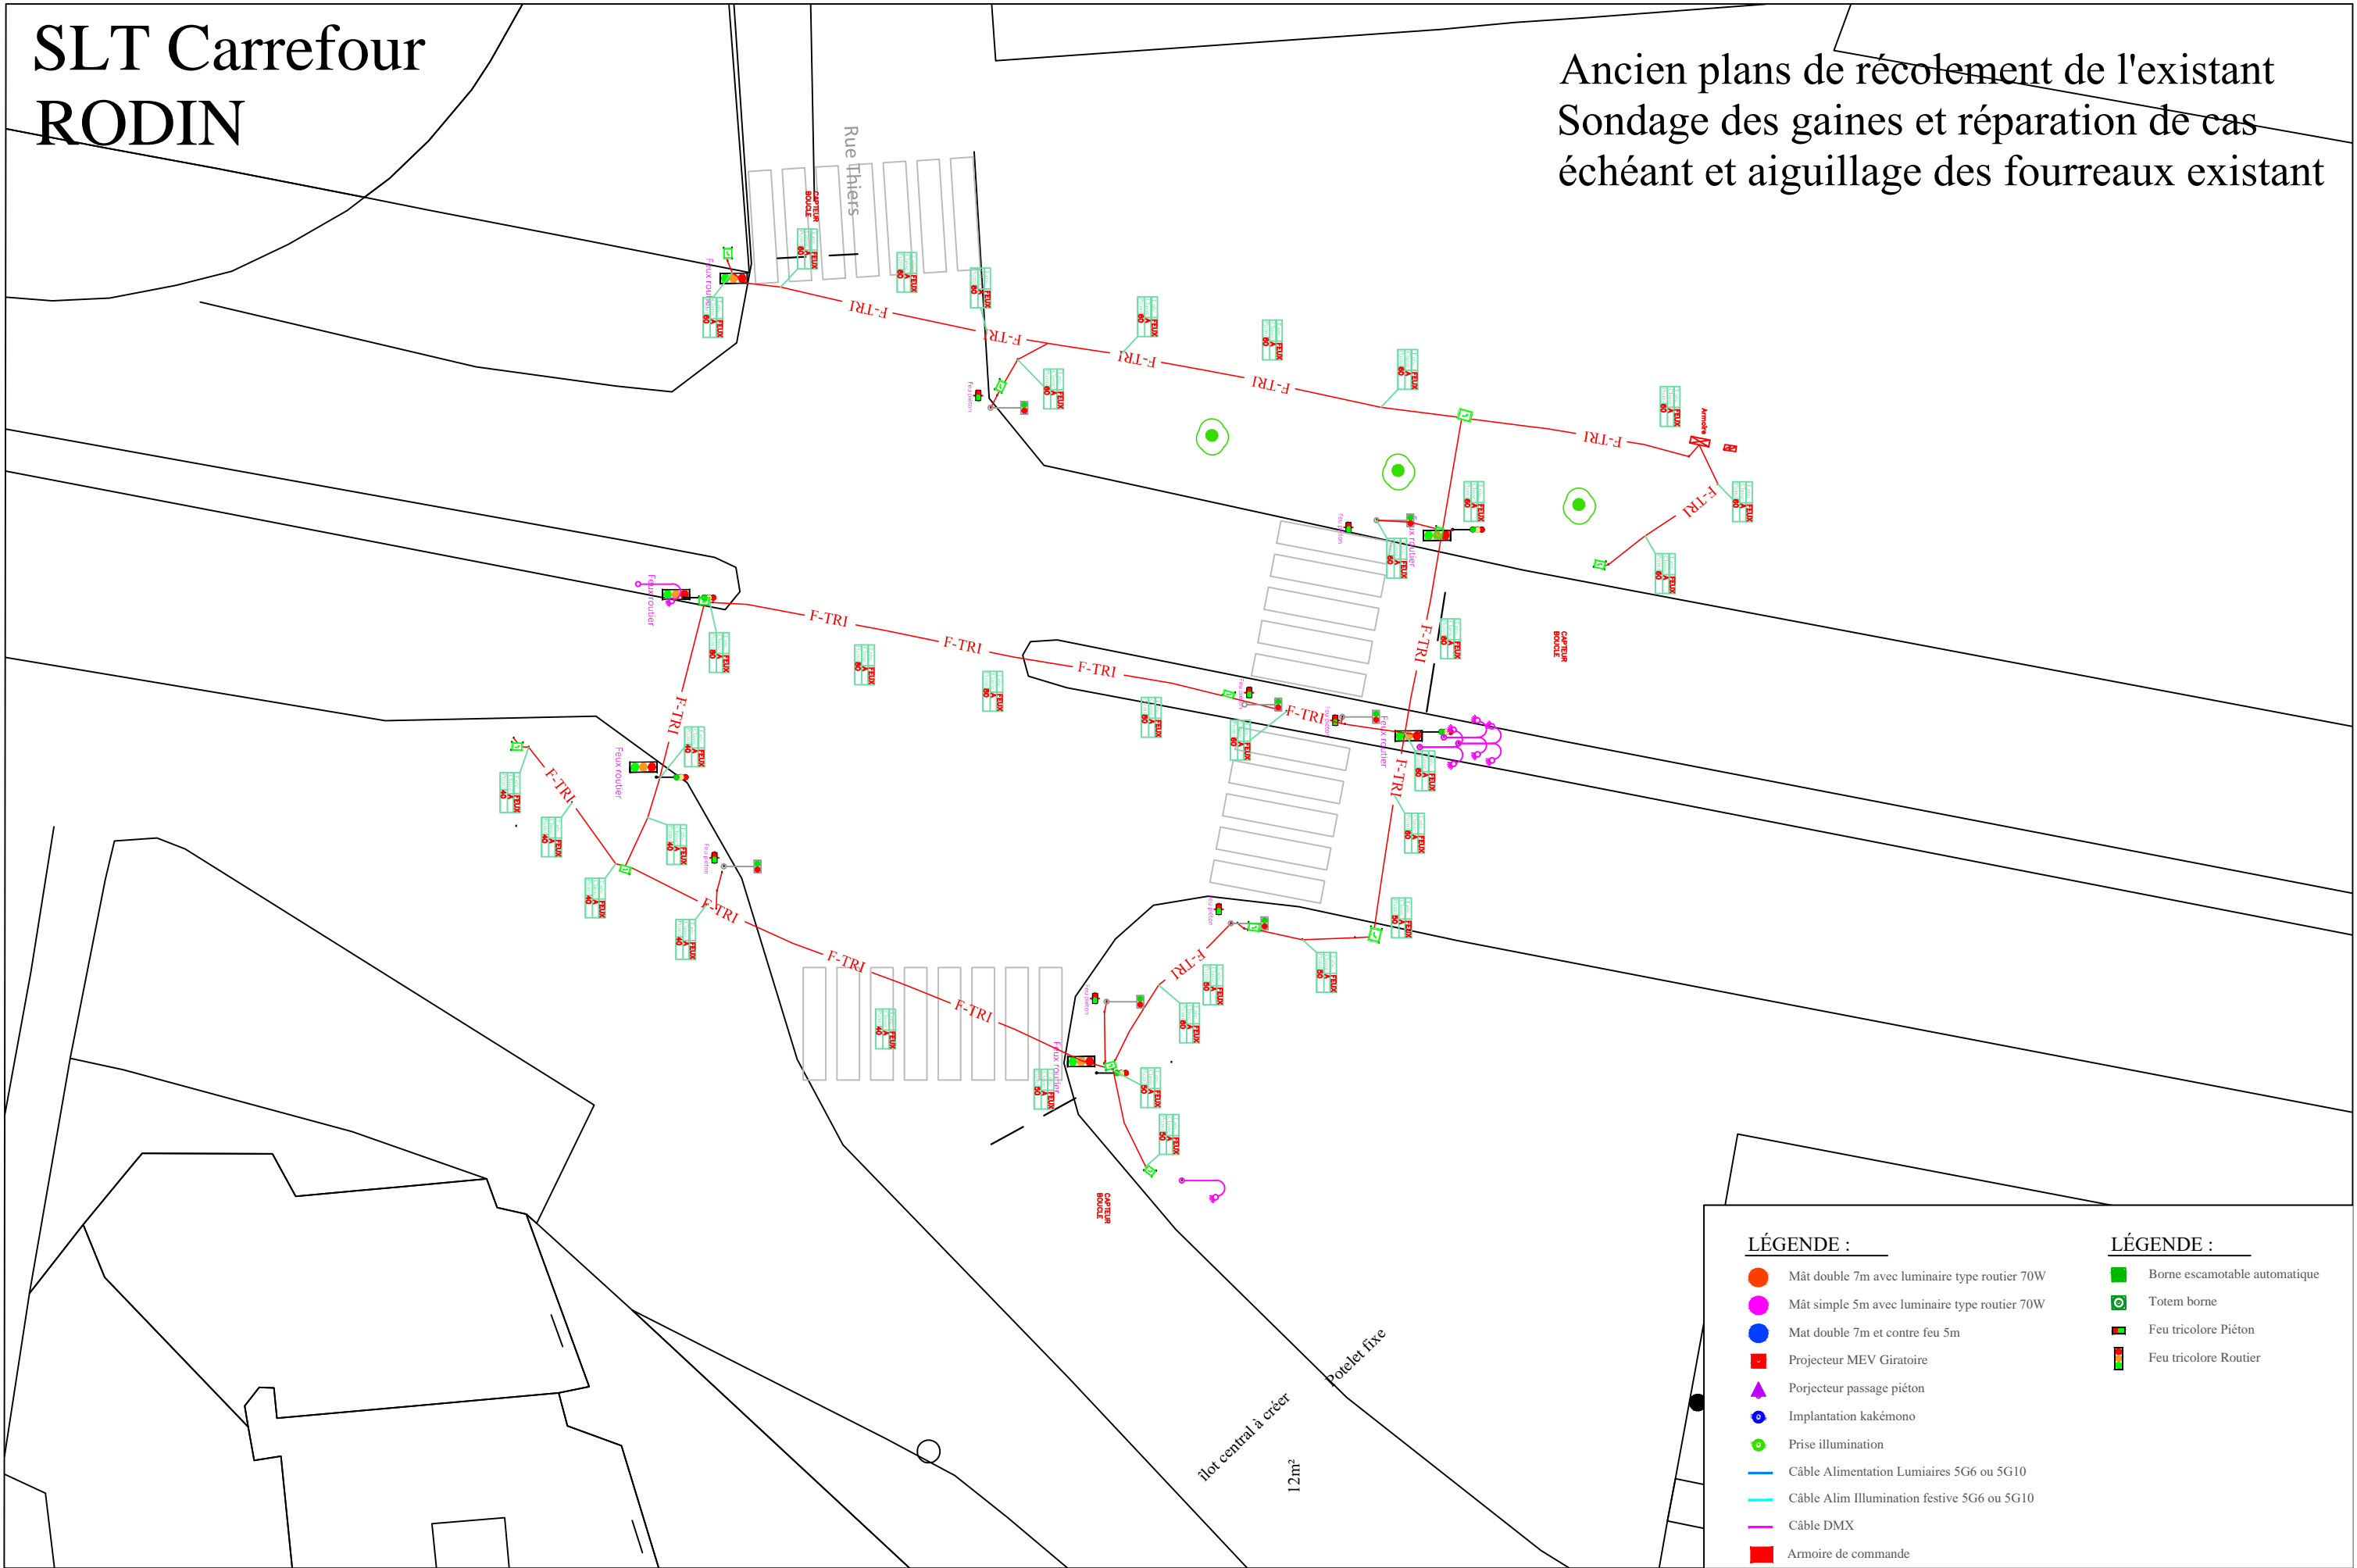

LÉGENDE :

- Mât double 7m avec luminaire type routier 70W
- Mât simple 5m avec luminaire type routier 70W
- Mat double 7m et contre feu 5m
- Projecteur MEV Giratoire
- Projecteur passage piéton
- Implantation kakémono
- Prise illumination
- Câble Alimentation Lumières 5G6 ou 5G10
- Câble Alim Illumination festive 5G6 ou 5G10
- Câble DMX
- Armoire de commande

LÉGENDE :

- Borne escamotable automatique
- Totem borne
- Feu tricolore Piéton
- Feu tricolore Routier



AGENCE ROSSIGNOL Conception Lumière
3 impasse Paul Rubens - 66750 SAINT CYPRIEN
Tél : 04 68 21 90 83 - rossignol.pierre@orange.fr

Saint-Cyprien Boulevard Desnoyer

Aménagement des réseaux secs

Carrefour secteur rue Rodin

Ville de Saint Cyprien
Place François Desnoyer, 66750 Saint Cyprien

Échelle :

15/100

Date : 05/2025

Affaire :

N°: 4M0053

Phase :

PRO