


SLT Carrefour MIRABEAU

Ancien plans de récolement de l'existant
Sondage des gaines et réparation de cas
échéant et aiguillage des fourreaux existant

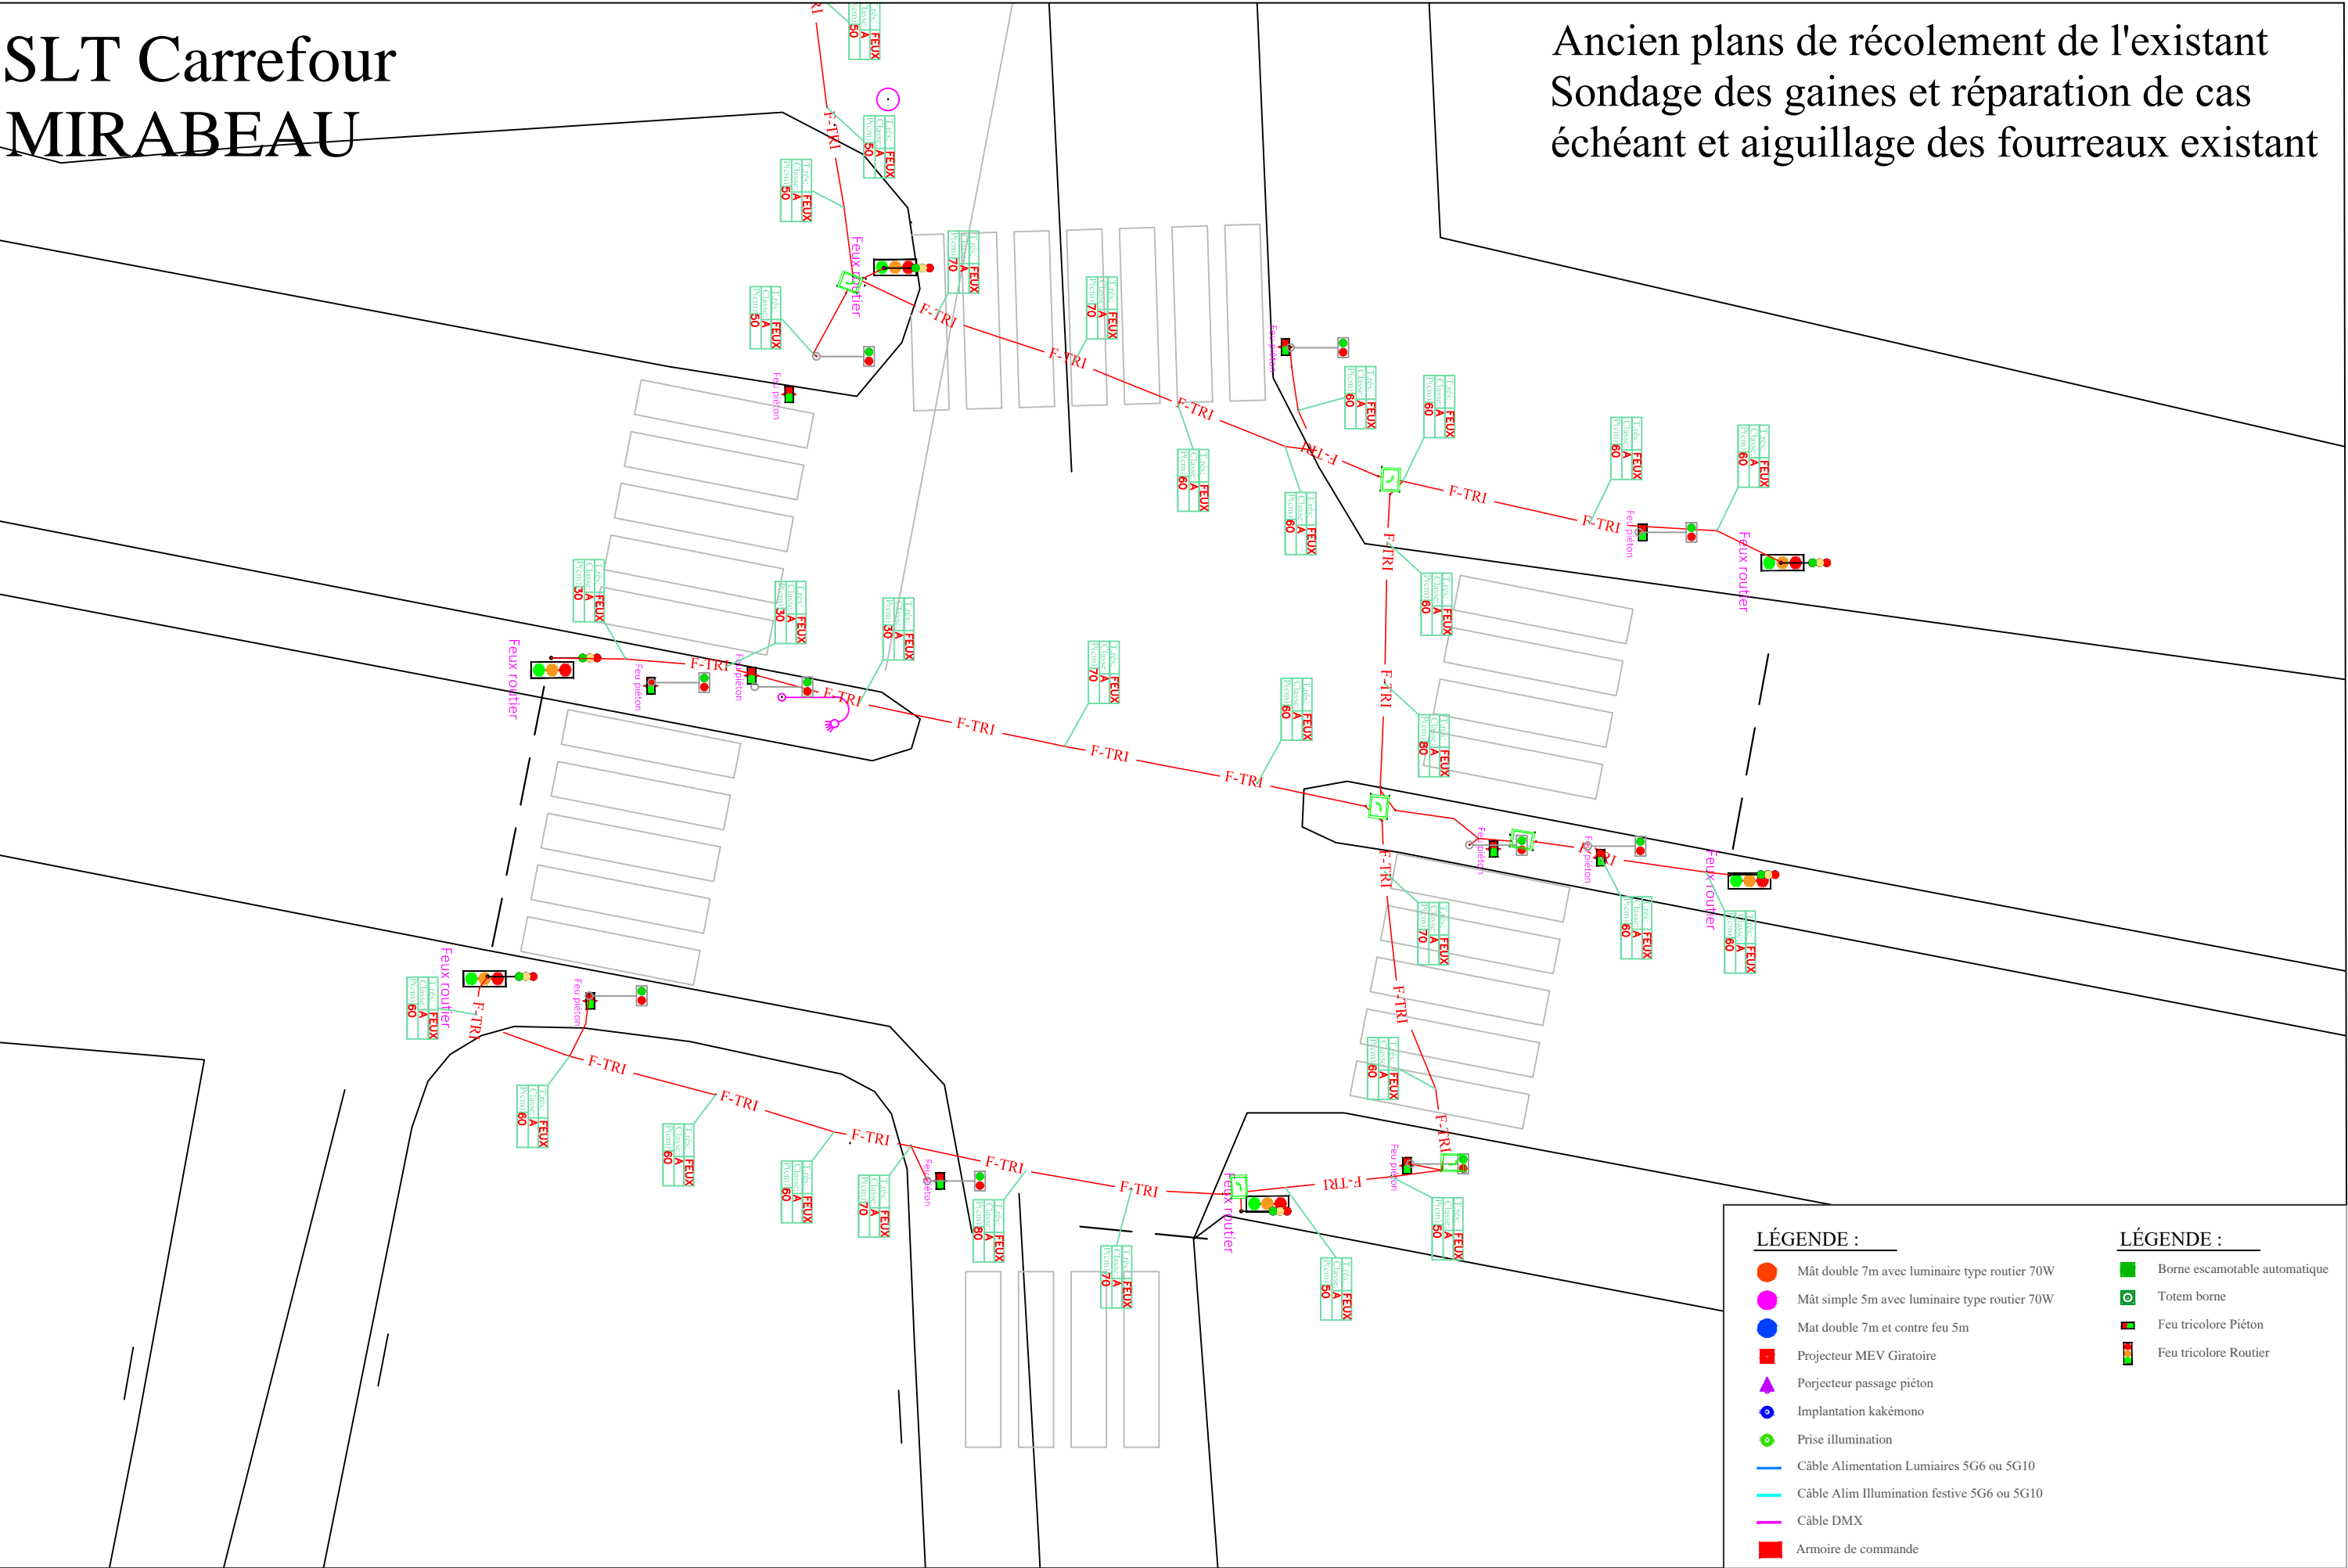

- LÉGENDE :**

 - Mât double 7m avec luminaire type routier 70W
 - Mât simple 5m avec luminaire type routier 70W
 - Mat double 7m et contre feu 5m
 - Projecteur MEV Giratoire
 - Porjecteur passage piéton
 - Implantation kakémono
 - Prise illumination
 - Câble Alimentation Lumières 5G6 ou 5G10
 - Câble Alim Illumination festive 5G6 ou 5G10
 - Câble DMX
 - Armoire de commande
- LÉGENDE :**

 - Borne escamotable automatique
 - Totem borne
 - Feu tricolore Piéton
 - Feu tricolore Routier



AGENCE ROSSIGNOL Conception Lumière
3 impasse Paul Rubens - 66750 SAINT CYPRIEN
Tél : 04 68 21 90 83 - rossignol.pierre@orange.fr

Saint-Cyprien Boulevard Desnoyer Aménagement des réseaux secs

Carrefour secteur rue Mirabeau
Ville de Saint Cyprien
Place François Desnoyer, 66750 Saint Cyprien

Échelle :	15/100	Affaire :	N°: 4M0053
Date : 05/2025		Phase :	PRO