


SLT Carrefour  
PORT  
CYPRIANO

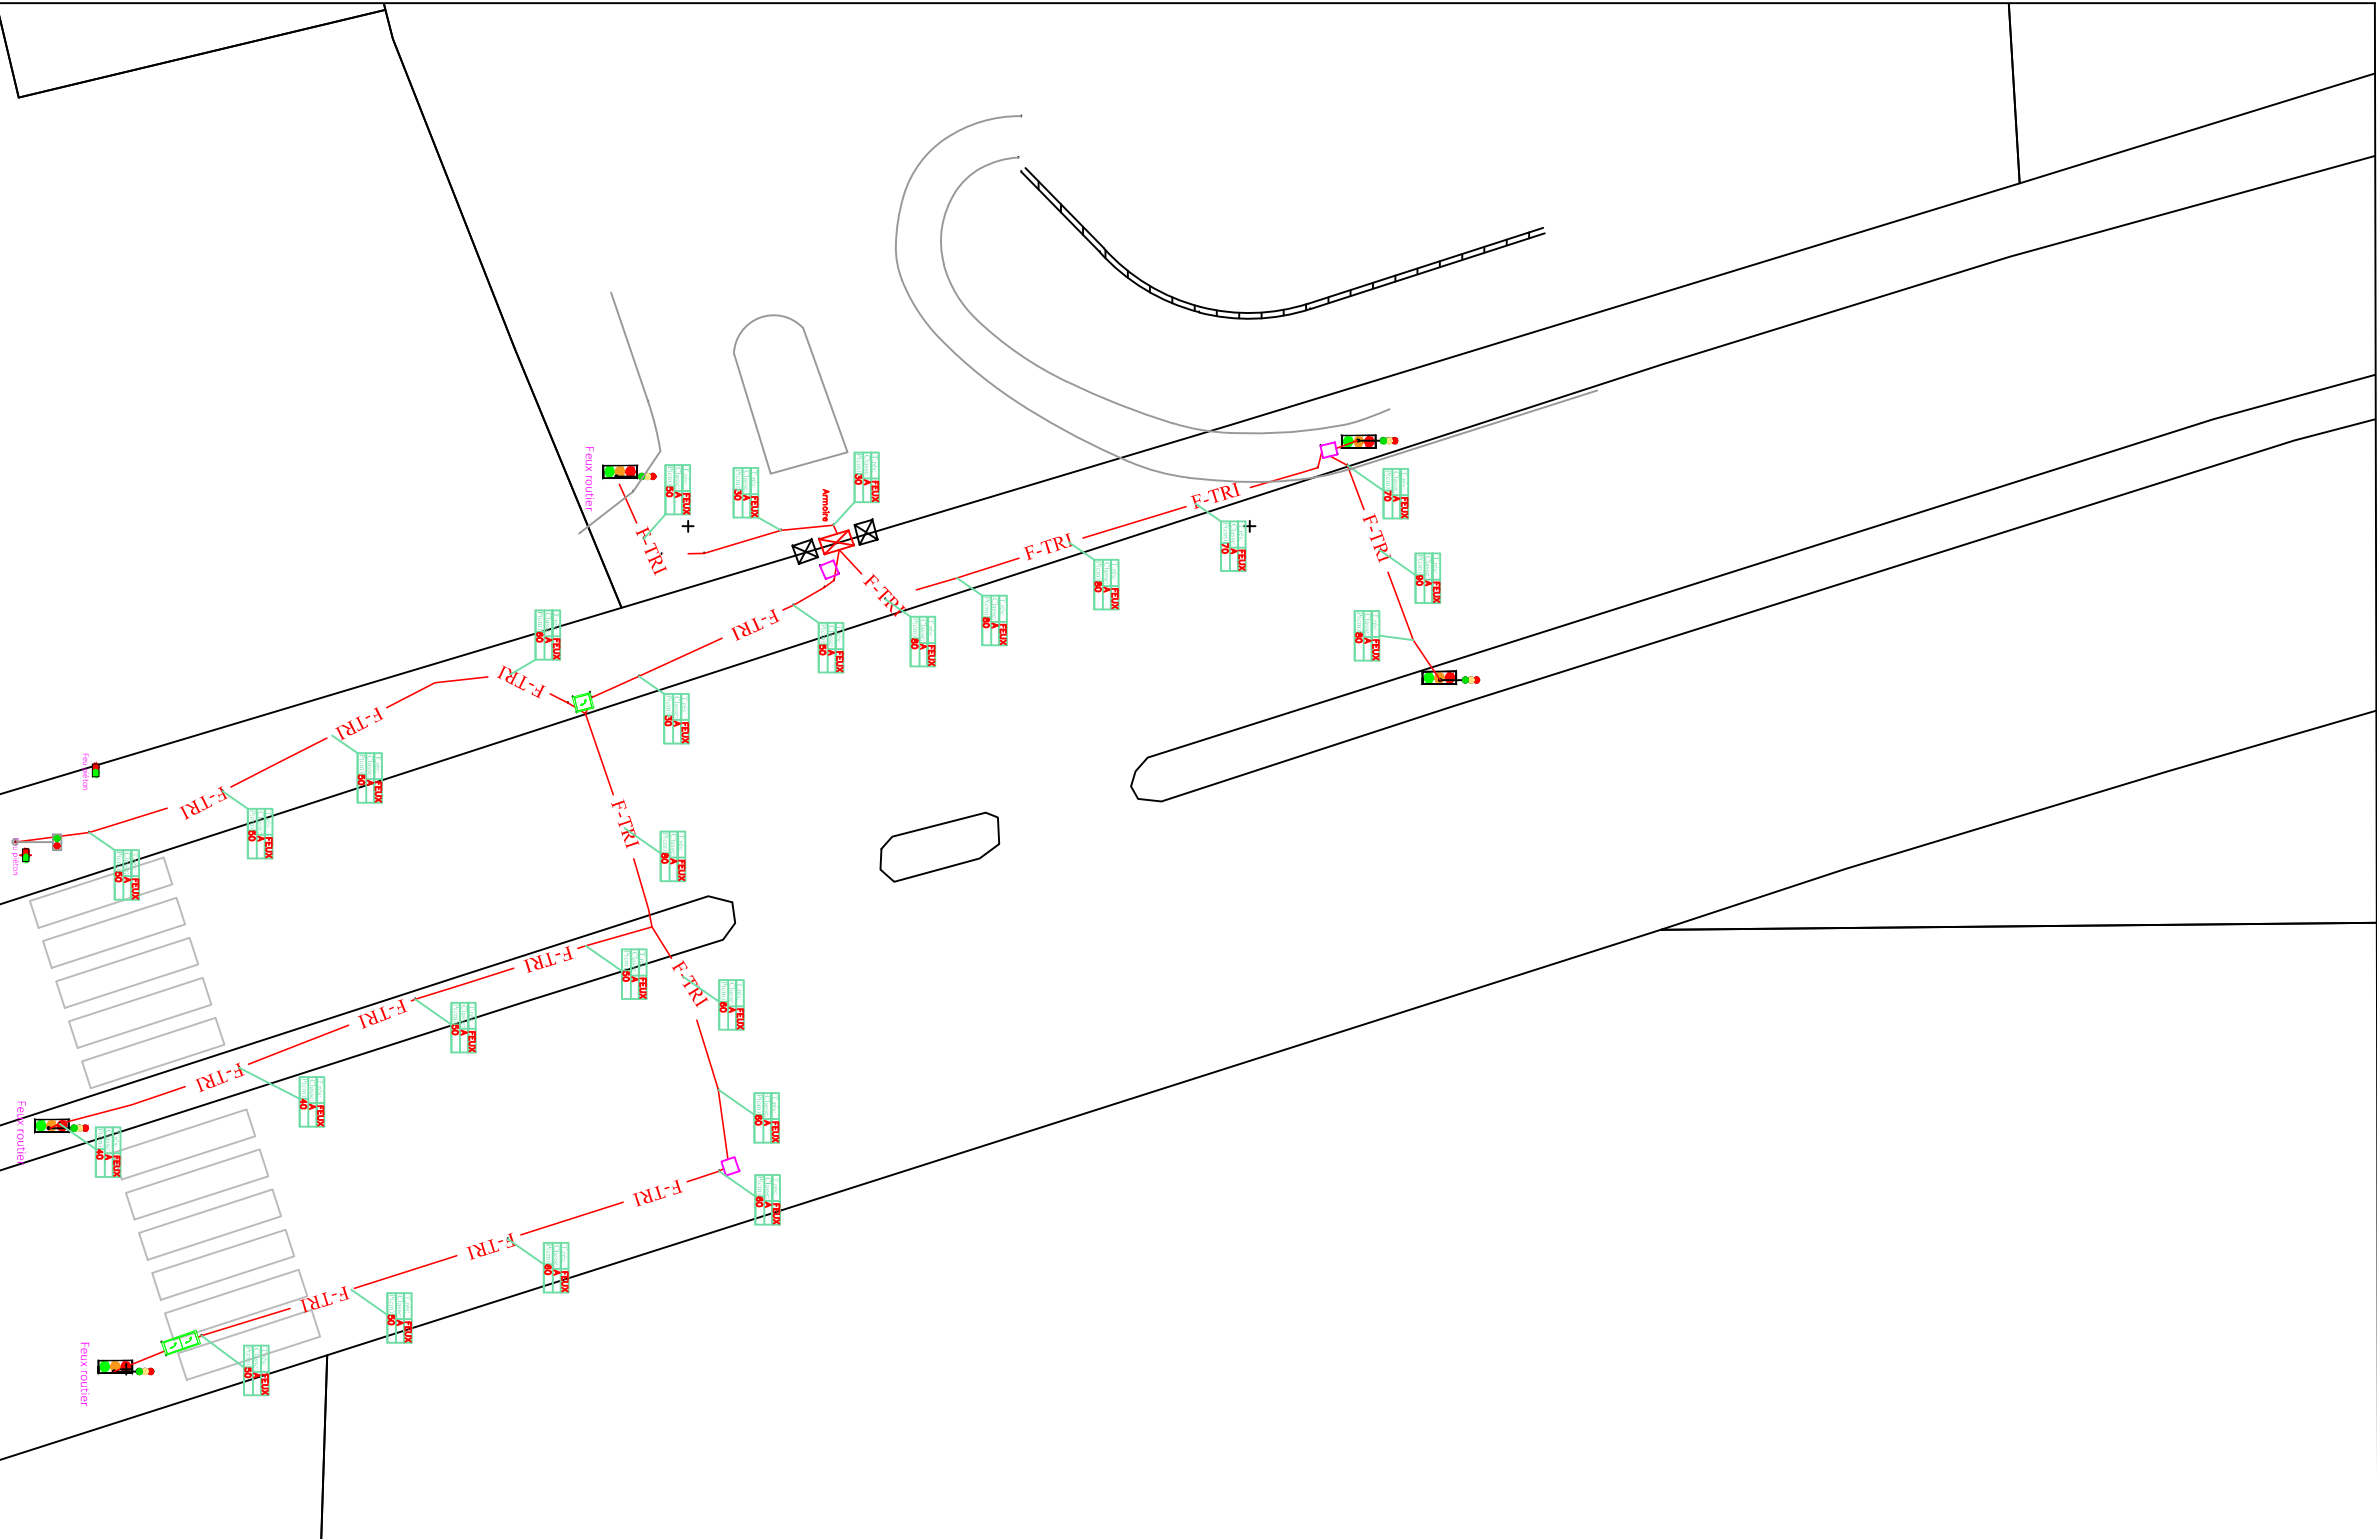

Ancien plans de récolement de l'existant  
Sondage des gaines et réparation de cas  
échéant et aiguillage des fourreaux existant

- LÉGENDE :**

  - Mât double 7m avec luminaire type routier 70W
  - Mât simple 5m avec luminaire type routier 70W
  - Mat double 7m et contre feu 5m
  - Projecteur MEV Giratoire
  - Porjecteur passage piéton
  - Implantation kakémono
  - Prise illumination
  - Câble Alimentation Lumiaires 5G6 ou 5G10
  - Câble Alim Illumination festive 5G6 ou 5G10
  - Câble DMX
  - Armoire de commande
- LÉGENDE :**

  - Borne escamotable automatique
  - Totem borne
  - Feu tricolore Piéton
  - Feu tricolore Routier