

# Récépissé de DT Récépissé de DICT

Au titre du chapitre IV du titre V du livre V (partie réglementaire) du Code de l'environnement  
et de la section 12 du chapitre IV du titre III du livre V de la 4<sup>ème</sup> partie (partie réglementaire) du Code du travail

(Annexe 2 de l'arrêté du 15 février 2012 modifié - NOR : DEVP1116359A)

## Destinataire

Récépissé de DT  
Récépissé de DICT  
Récépissé de DT/DICT  
conjointe

### Dénomination :

Complément / Service :

Numéro / Voie :

Lieu-dit / BP :

Code Postal / Commune :

Pays :

## Coordonnées de l'exploitant

Raison sociale :

Personne à contacter :

Numéro / Voie :

Lieu-dit / BP :

Code Postal / Commune :

Tél. :

Fax :

N° consultation du téléservice :

Référence de l'exploitant :

N° d'affaire du déclarant :

Personne à contacter (déclarant) :

Date de réception de la déclaration :

Commune principale des travaux :

Adresse des travaux prévus :

## Éléments généraux de réponse

Les renseignements que vous avez fournis ne nous permettent pas de vous répondre. La déclaration est à renouveler. Précisez notamment :

Les réseaux/ouvrages que nous exploitons ne sont pas concernés au regard des informations fournies. Distance > à : \_\_\_\_\_ m

Il y a au moins un réseau / ouvrage concerné de catégorie (voir liste des catégories au verso) : \_\_\_\_\_. Autres informations :

## Modification ou extension de nos réseaux / ouvrages

Modification ou extension de réseau/ouvrage envisagée dans un délai inférieur à 3 mois :

Réalisation de modifications en cours sur notre réseau/ouvrage.

Veuillez contacter notre représentant :

Tél. :

NB : Si nous avons connaissance d'une modification du réseau/ouvrage dans le délai maximal de 3 mois à compter de la consultation du téléservice, nous vous en informons.

## Emplacement de nos réseaux / ouvrages

| Plans joints :   | Références : | Echelle <sup>(1)</sup> : | Date d'édition <sup>(1)</sup> : | Sensible : | Prof. régl. mini <sup>(1)</sup> : | Matériau réseau <sup>(1)</sup> : |
|--|--------------|--------------------------|---------------------------------|------------|-----------------------------------|----------------------------------|
| NB : La classe de précision A, B ou C figure dans les plans. |              |                          | ___ / ___ / ___                 |            | _____ cm                          |                                  |
|  |              |                          | ___ / ___ / ___                 |            | _____ cm                          |                                  |

Réunion sur chantier pour localisation du réseau/ouvrage : Date retenue d'un commun accord : \_\_\_ / \_\_\_ / \_\_\_ à \_\_\_ h \_\_\_

ou Prise de RDV à l'initiative du déclarant (date du dernier contact non conclusif : \_\_\_ / \_\_\_ / \_\_\_)

Votre projet doit tenir compte de la servitude protégeant notre ouvrage.

(cas d'un récépissé de DT) Vous devez prévoir des investigations complémentaires à notre charge (hors cas d'exemption prévus dans la réglementation) <sup>(2)</sup>

Des branchements non cartographiés sont présents. Ils sont soit pourvus d'affleurants visibles et rattachés à un réseau principal souterrain identifié dans les plans joints, soit munis de dispositifs automatiques supprimant tout risque en cas d'endommagement <sup>(2)</sup>

(1) : facultatif si l'information est fournie sur le plan joint (2) : pour les tronçons et branchements non cartographiés en classe A, prévoir des clauses techniques et financières particulières dans le marché

## Recommandations de sécurité

Les recommandations techniques spécifiques suivantes sont à appliquer, en fonction des risques liés à l'utilisation des techniques de travaux employées :

Rubriques du guide technique relatives à des ouvrages ou travaux spécifiques :

Pour les exploitants de lignes électriques : si la distance d'approche a été précisée, la mise hors tension est : possible impossible

Mesures de sécurité à mettre en œuvre :

## Dispositifs importants pour la sécurité :

## Cas de dégradation d'un de nos ouvrages

En cas de dégradation d'un de nos ouvrages, contactez nos services au numéro de téléphone suivant : \_\_\_\_\_

Pour toute anomalie susceptible de mettre en cause la sécurité au cours du déroulement du chantier, prévenir le service départemental d'incendie et de secours (par défaut le 18 ou le 112) :

## Responsable du dossier

Nom :

Désignation du service :


Tél. :

## Signature de l'exploitant ou de son représentant

Nom du signataire :

Signature :

Date : \_\_\_ / \_\_\_ / \_\_\_ Nombre de pièces jointes, y compris les plans : \_\_\_\_\_
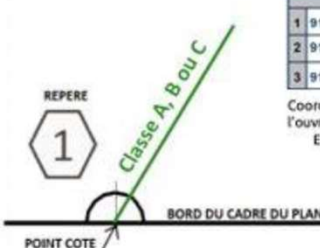
| LEGENDE DES PLANS DE DETAIL  |   |                  |  |   |                      |   |                      |   |                     |
|--|---|------------------|--|---|----------------------|---|----------------------|---|---------------------|
| <p><b>A</b> Réseau de télécommunication en classe A<br/><b>En planimétrie seulement</b><br/>sauf indication contraire sur le plan</p> <p><b>B</b> Réseau de télécommunication en classe B</p> <p><b>C</b> Réseau de télécommunication en classe C</p> <p><b>IGN</b> Fond cartographique issus de l'IGN</p> | <p><b>Coordonnées géoréférencées d'au moins trois points de l'ouvrage faisant foi</b></p>  <table border="1"> <thead> <tr> <th colspan="2">Points de repère</th></tr> </thead> <tbody> <tr> <td>1</td><td>912108.97 6451058.35</td></tr> <tr> <td>2</td><td>912082.64 6450943.65</td></tr> <tr> <td>3</td><td>912051.0 6451022.48</td></tr> </tbody> </table> <p>Coordonnées de points remarquables de l'ouvrage dans le système de projection : EPSG :2154 – RGF93, Lambert 93</p> | Points de repère |  | 1 | 912108.97 6451058.35 | 2 | 912082.64 6450943.65 | 3 | 912051.0 6451022.48 |
| Points de repère   |   |                  |  |   |                      |   |                      |   |                     |
| 1  | 912108.97 6451058.35  |                  |  |   |                      |   |                      |   |                     |
| 2  | 912082.64 6450943.65  |                  |  |   |                      |   |                      |   |                     |
| 3  | 912051.0 6451022.48   |                  |  |   |                      |   |                      |   |                     |
| La présence d'un grillage avertisseur enterré au-dessus de nos ouvrages n'est pas systématique.  |   |                  |  |   |                      |   |                      |   |                     |

| Contact   |
|---|
| <p><b>Pour toute demande de dévoiement</b> : il est impératif de nous contacter <u>le plus tôt possible</u>, de préférence dès la réception de la réponse à la DT.<br/>Par mail : <a href="mailto:sfr-sa@demat.sogelink.fr">sfr-sa@demat.sogelink.fr</a> ou par téléphone au 09 80 80 43 03.</p> <p><b>Demande d'information</b> : déconnexion, marquage localisation ou toute autre demande, contacter Sogelink en indiquant l'adresse du chantier, le numéro de DT-DICT ou de dossier et vos coordonnées.<br/>Par mail : <a href="mailto:sfr-sa@demat.sogelink.fr">sfr-sa@demat.sogelink.fr</a> ou par téléphone au 09 80 80 43 03</p> <p><b>En cas d'endommagement</b> :<br/>Contacter Sogelink en indiquant l'adresse du sinistre, le numéro de DT-DICT ou de dossier et vos coordonnées.<br/>Par mail : <a href="mailto:sfr-sa@demat.sogelink.fr">sfr-sa@demat.sogelink.fr</a> ou par téléphone au <b>02 98 46 46 27</b></p> |

| RECOMMANDATIONS TECHNIQUES   |
|--|
| <p>L'ensemble des recommandations techniques liées aux « ouvrages de télécommunications » se trouve au paragraphe 3.7.6 du fascicule 2 du guide d'applications de la réglementation anti-endommagement disponible sur :<br/><a href="http://www.reseaux-et-canalisation.ineris.fr">http://www.reseaux-et-canalisation.ineris.fr</a></p> <p>1) Cliquez sur « Construire sans détruire »<br/>2) Cliquez sur « Guide d'application de la réglementation »</p> <p>Notez que vous y trouverez les consignes de sécurité liées aux techniques et engins que vous utilisez, aussi bien à proximité des canalisations enterrées, que des lignes de télécommunication électroniques aériennes.</p>  <p>Ce guide est un catalogue de recommandations et de prescriptions techniques usuelles, générales et génériques.<br/><b>Contrairement aux recommandations, les prescriptions présentent un caractère obligatoire.</b><br/><b>Elles sont encadrées et écrites en rouge et en gras.</b></p> <p><b>RAPPEL : Le marquage-piquetage est obligatoire</b><br/>(Arrêté du 3 mars 2014 modifiant l'arrêté du 8 septembre 2009)</p> <p>Article 27.3.1 : Lorsque les travaux doivent être exécutés au droit ou au voisinage d'ouvrages souterrains, enterrés, subaquatiques ou aériens, tels que canalisations et câbles ou autres réseaux, dépendant du maître de l'ouvrage ou de tierces personnes, le représentant du pouvoir adjudicateur prend à sa charge les sondages préalables en trois dimensions des ouvrages souterrains (voir aussi le chapitre 5.9 du fascicule 1 du Guide d'application de la réglementation).</p> |





TL5A : TELOISE -1  
Tronçon 078 : AGNETZ - EUROVIA  
Secteur 003 : Rue des Patis

# Plan de Génie Civil

|   |              |                          |                                   |             |               |
|---|--------------|--------------------------|-----------------------------------|-------------|---------------|
|   | Telaise:     | TLSA-3-10V78-S003-PGC-01 | Ech: 1/2005                       | STATUT: REC | PLAN          |
|   | Révisé par : | LPO04260_00U1            | Version : charrette-000004SR - 2b |             | 01 / 04       |
|   | Date :       |                          |                                   |             | Variété par : |
| 1 | Motivation : | Création du plan         | 22/01/2016                        | SOCOTREL    | SFR           |

|                   |                  |                         |
|-------------------|------------------|-------------------------|
| MATRE D'OUVRAGE : | MATRE D'OEUVRE : | INGENIERIE D'EXECUTION: |
|-------------------|------------------|-------------------------|

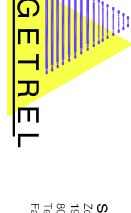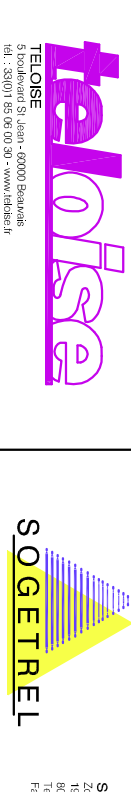

|             |                 |
|-------------|-----------------|




## RESEAU TROISI

## LEGENDE

|  |   |     |
|--|---|-----|
|  | Aronaire de ne                                    |     |
|  | Chambres (L2 et K/C2)                             | + + |
|  | Chambres extérieures (L2 et K/C2)                 | + + |
|  | Chambres de passage (Opérations : Fen et PwS)     | - - |
|  | Pecunia simple (cable actif)                      |     |
|  | Pecunia renforcé (cable actif)                    |     |
|  | Pecunia moisé (cable actif)                       |     |
|  | Remonte de terre (cable actif)                    |     |
|  | Résau d'infrastructure ou cable TELEOSTE existant |     |
|  | Résau d'infrastructure ou câble TELEOSTE existant |     |
|  | Résau d'infrastructure sans                       |     |
|  | Borne de repérage du résau                        |     |
|  | Machons (Journées) ou accord de filin électrique  |     |
|  | Début de forage – Fin de forage                   |     |

NOTES:

Ellipsoïde ED50 - Projection Lambert 93 CC49 Zone 8

L'implantation des réseaux de concessionnaires autres que TET OISEL n'est rapportée sur leur plaque qu'à titre purement indicatif.




Positionnement de la tranchee et des chambres , precision des leves (cmg) : 10cm

Origine des fonds de plan: Levé Topographique

La reproduction est réservée au les plans qui a été paiement mentionné. Les informations sont donc transmises sous toutes réserves.

Toute indication qui s'avèrerait énoncée ne saurait en aucun cas engager la responsabilité de TELOISE.

Classe de précision : A Planimétrique

 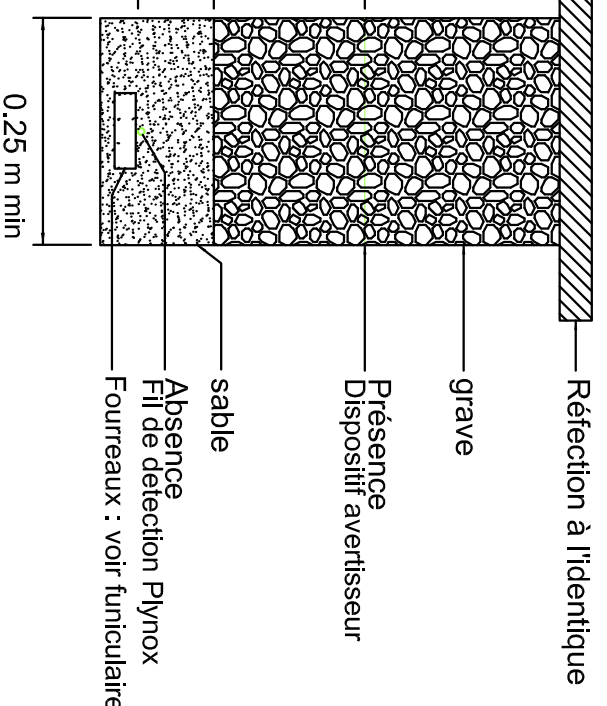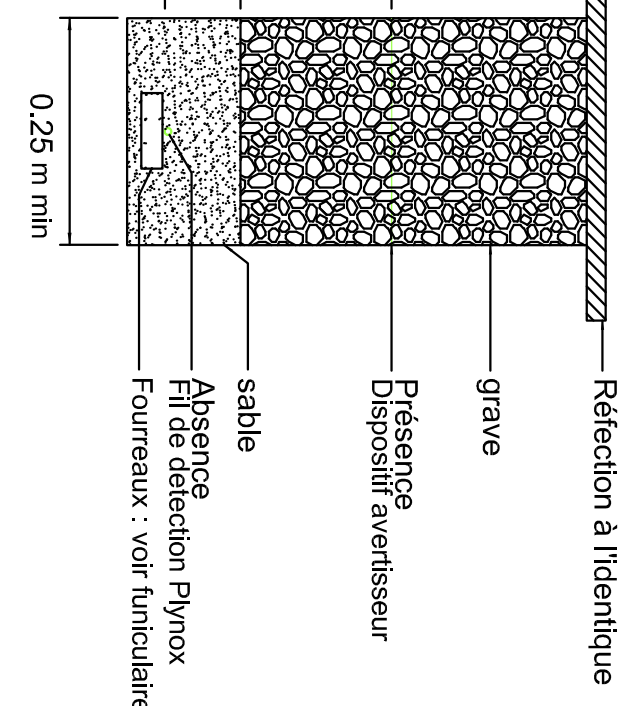


| Particule / Charge                        | Mode d'emploi                      | Mode d'emploi                 | Mode d'emploi                 |
|---|------------------------------------|-------------------------------|-------------------------------|
| 23-17/TEANCHEE TRADI SOUS TERRAIN NATUREL | 23-17/TEANCHEE TRADI SOUS CHAUSSEE | 23-17/TEANCHEE TRADI SOUS T/N | 23-17/TEANCHEE TRADI SOUS T/N |
| 225 18 m/0,60m                            | 7,46 m/0,60m                       | 6,98 m/0,60m                  | 17,13 m/0,60m                 |
| 3 PEHD 33/40mm                            | 3 PEHD 33/40mm                     | 3 PEHD 33/40mm                | 2 PVC 42/45mm                 |
| COMMEUNE D'AGNETZ                         | COMMEUNE D'AGNETZ                  | COMMEUNE D'AGNETZ             | COMMEUNE D'AGNETZ             |



Légende  
Réseau

Échelle : 1:1000 --- Plan généré le : 04/08/2025 - 09:50:00  
Numéro de consultation : 2025080401141D11  
Adresse : Rue du Pont de Terre, 60600 AGNETZ  
Format d'impression : A4 Paysage

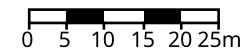

|                         |                       |  |
|-------------------------|-----------------------|--|
| Classe de précision : C | Catégorie réseau : TL | Carroyage : WGS 84/Pseudo-Mercator - EPSG:3857 |
|-------------------------|-----------------------|--|